

The Wall 24x8 meter

- BETECKNINGAR:
- E60 cellindelning E160
 - E60 cellindelning E190
 - ⊠ Genomlyst utrymningsskylt
 - ⊠ Efterlysende utrymningsskylt
 - BP Brandpost
 - c = dörrstängare
 - m = uppsättning med magnet, kopplat till larm/tid
 - t = tidsstyrning lås (+ ev magnet)
 - k = kortläsare
 - e = förberett parfi med elslutbleck + karmöverföring
 - u = uppsättningsanordning
 - TM = torkmatta
 - ⌣ Glasad dörr
 - ⌣ Börr med 90° slagning = ny dörr
 - ⌣ Börr med 30° slagning = befintlig dörr


- VÄGGTYPER:
- V1 QE 95/95 202 M45 (48dB) t=147 mm
 - V2 E 95/95 202 M0 (35 dB) t=147 mm
 - V3 E 70/70 101 M45 (35 dB) t=96 mm
 - V4 E 70/70 101 M0 (30 dB) t=96 mm
 - V5 E 95/95 200 M45 (35dB) t=121
 - V6 QE 95/95 202 M45 BRANDGIPS DB15 (48 dB) t=155 mm
 - V7 QDD 70/70 202 M140 (60dB) t=205 mm
 - V8 STÅLSTOMME + ENKEL GIPS

BET	ANT	ÄNDRINGEN	AVSER	DATUM	SIGN

RELATIONSHANDLING

K Kraftstaden
FASTIGHETER

NOHABOMRÅDET

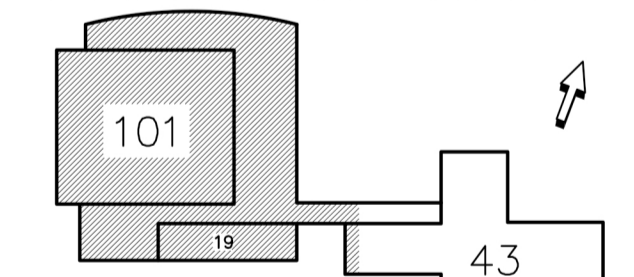

BYGGNAD 101, (19), 43

NCC

CONTEKTON ARKITEKTER Tel: 0521-26 26 80
Kungsg 3, 462 33 VÄNERSBORG Fax: 0521-26 26 99

UPPDRAG NR	RITAD/KONSTR AV	HANDLÄGGARE
032270	MA	PB

DATUM	ANSVARIG
2004-08-30	Peter Bergmann

PLAN 1
BYGGNAD 101, (19)
FILM I VÄST

SKALA	NUMMER	BET
A1-1:100 A3-1:200	A-40-1-101-110	1